


 кабель ААШв-6 3х185 мм²
 столбик сигнальный СОЭ-1,2

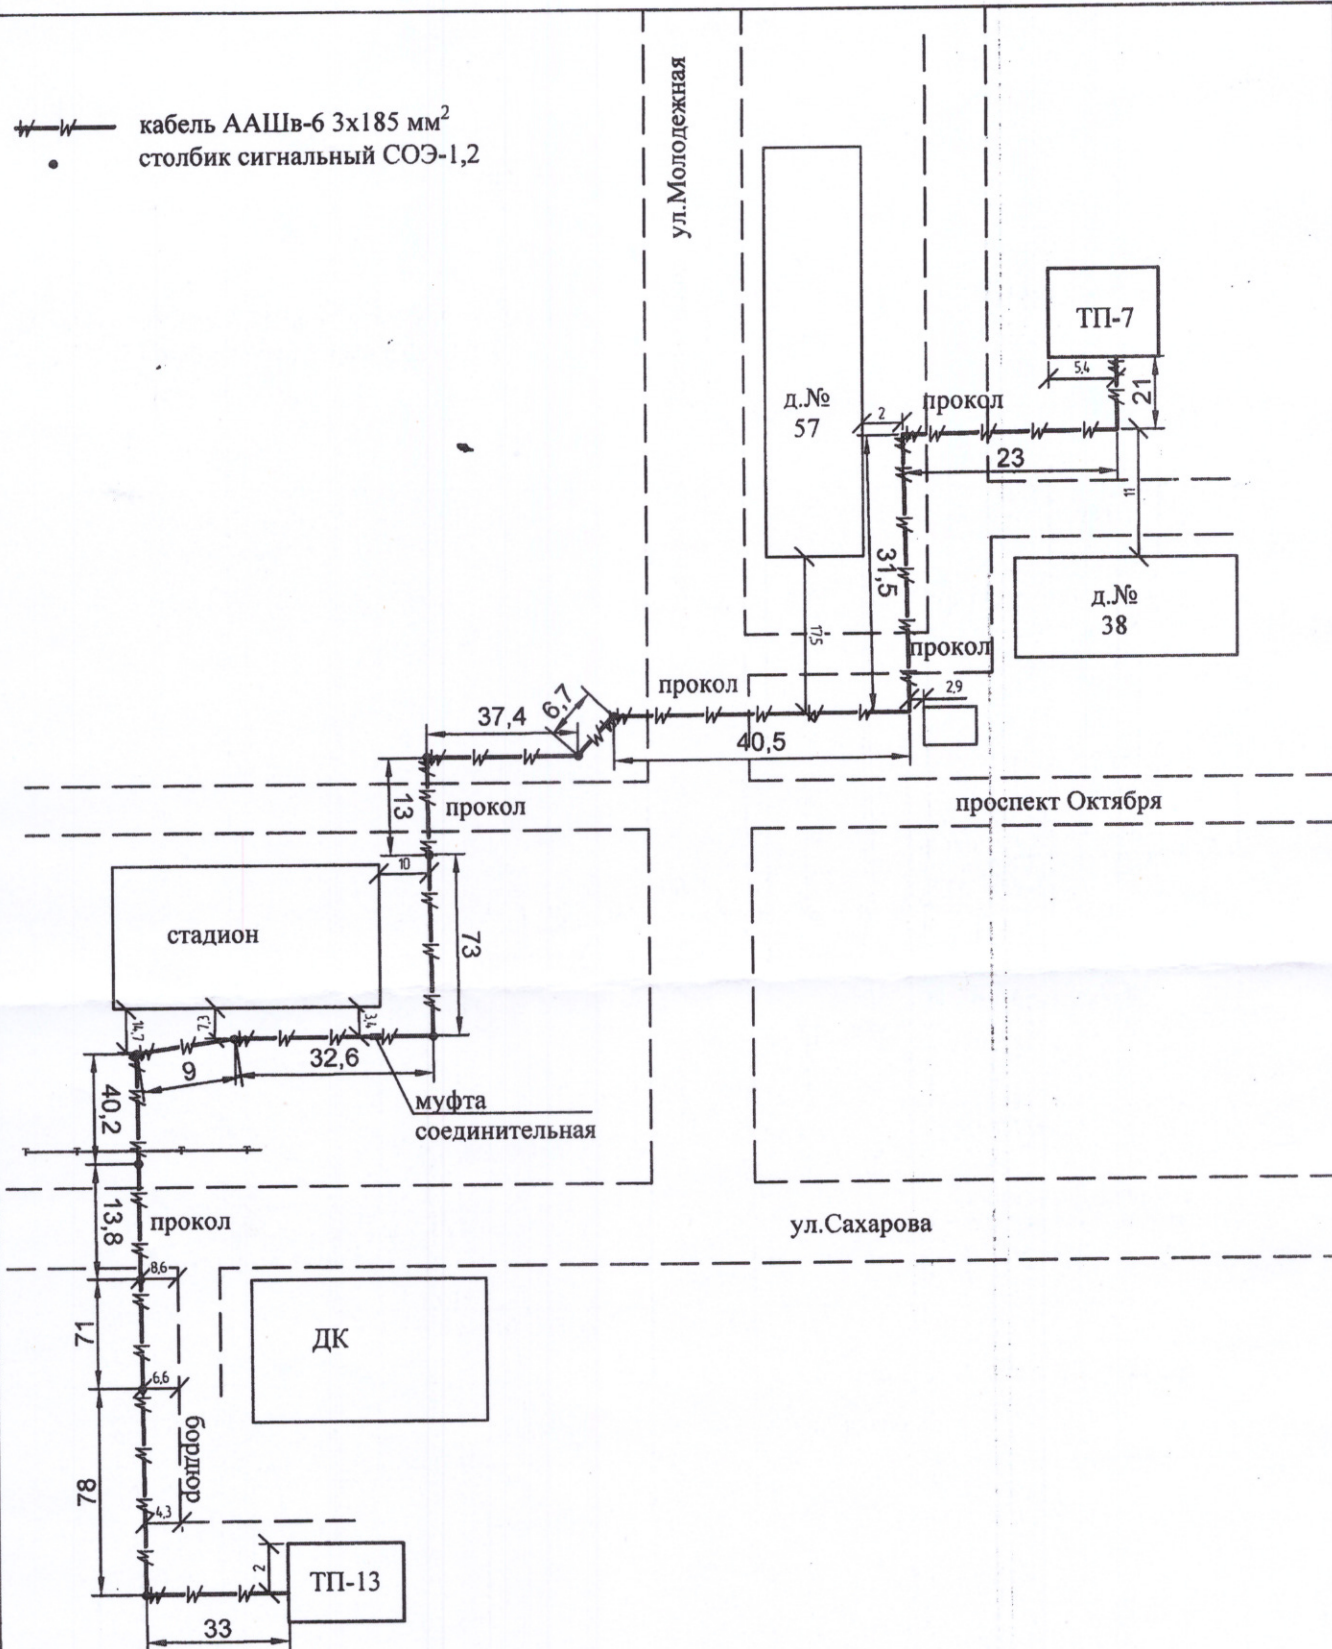

Согласовано

Взам. инв. №

Подпись и дата

Инв. № подл

Капитальный ремонт кабельной линии 6кВ от ТП-7 до ТП-13 (I-570 м),
инв. № С-1 000002662

Изм.	Кол.	Лист	Модок.	Подпись	Дата
Разработал		Нурланова М.Н.			
Проверил		Скаков А.К.			6.06.24

Исполнительная схема
прокладки кабеля 6кВ

Ситуационный план

Стадия	Лист	Листов
	1	1

ТОО
 "Энергостройсервис"

Формат А4